

EINREICHPLAN

A

UMBAU UND ÄNDERUNG NUTZUNG VON
PRIVATMUSEUM AUF WOHNGEBÄUDE SOWIE
ERRICHTUNG EINER TERRASSENÜBERDACHUNG

GRUNDRISS EG/SCHNITTE 1:100

BAUWERBER

Schmidt Doris
Schmidaweg 1
3710 Ziersdorf

Schmidt Doris

GRUNDSTÜCKS- EIGENTÜMER

Schmidt Doris
Schmidaweg 1
3710 Ziersdorf

BAUFÜHRER

Hoch-, Tief- u. Stahlbetonbau
WATZINGER Ges.m.b.H.
Horizontalbohrungen - Baustoffhandel
3710 Ziersdorf, Ziegelofengasse 4
2000 Stockerau, Schillerstr. 5/1/3
02856/22 86 - 02266/641 81
office@watzinger-gmbh.at

PLANVERFASSER

Hoch-, Tief- u. Stahlbetonbau
WATZINGER Ges.m.b.H.
Horizontalbohrungen - Baustoffhandel
3710 Ziersdorf, Ziegelofengasse 4
2000 Stockerau, Schillerstr. 5/1/3
02856/22 86 - 02266/641 81
office@watzinger-gmbh.at


BAUBEHÖRDE




Hierauf bezieht sich der h.a. Bauantrag
Gz. 5/235 vom 19.3.25
Der Bürgermeister
[Signature]
Stefan Schröter

Wohnortentwicklungszentrum für
Verm.-Abgaben €
Bauantragsgebühr € 780
Hd. Hst. 1930 780
bepflichtet
Unterschrift *[Signature]*

GEZ./DATUM: PG/11.12.2024

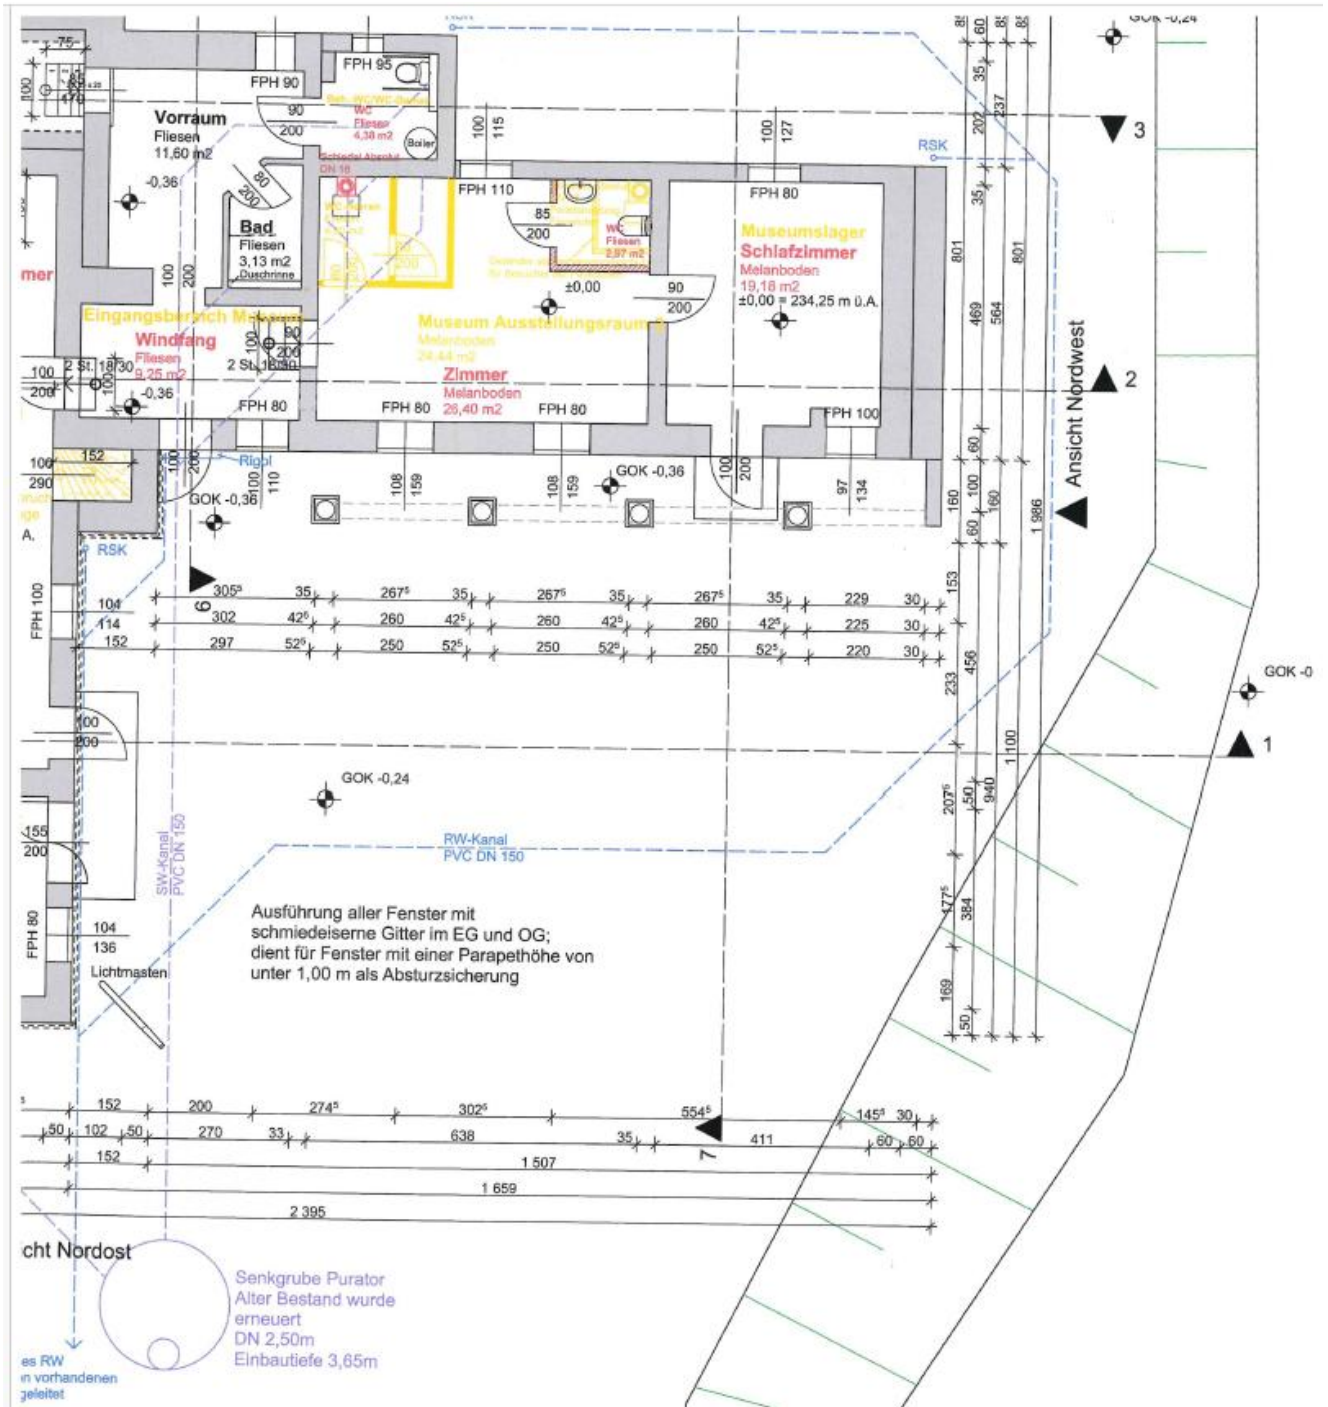


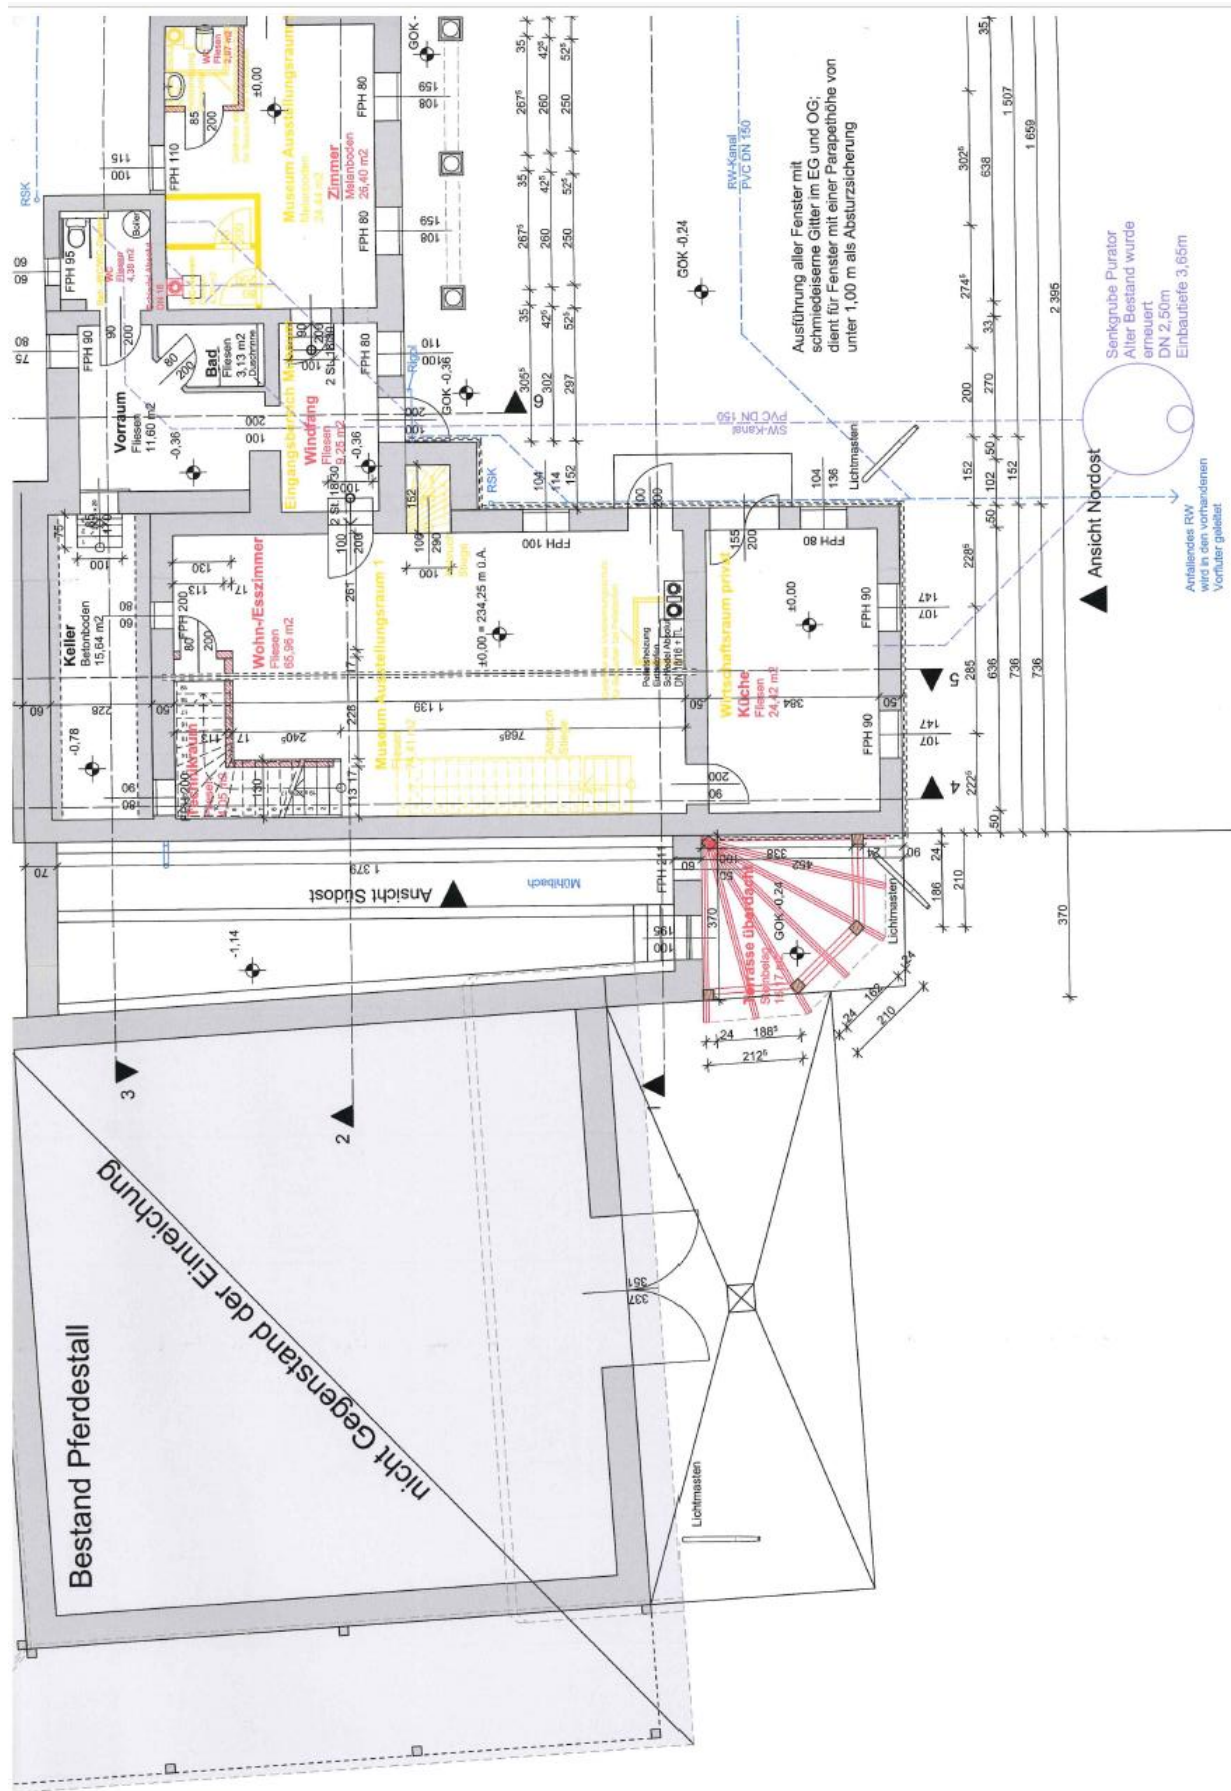


Ansicht Südwest

4

5

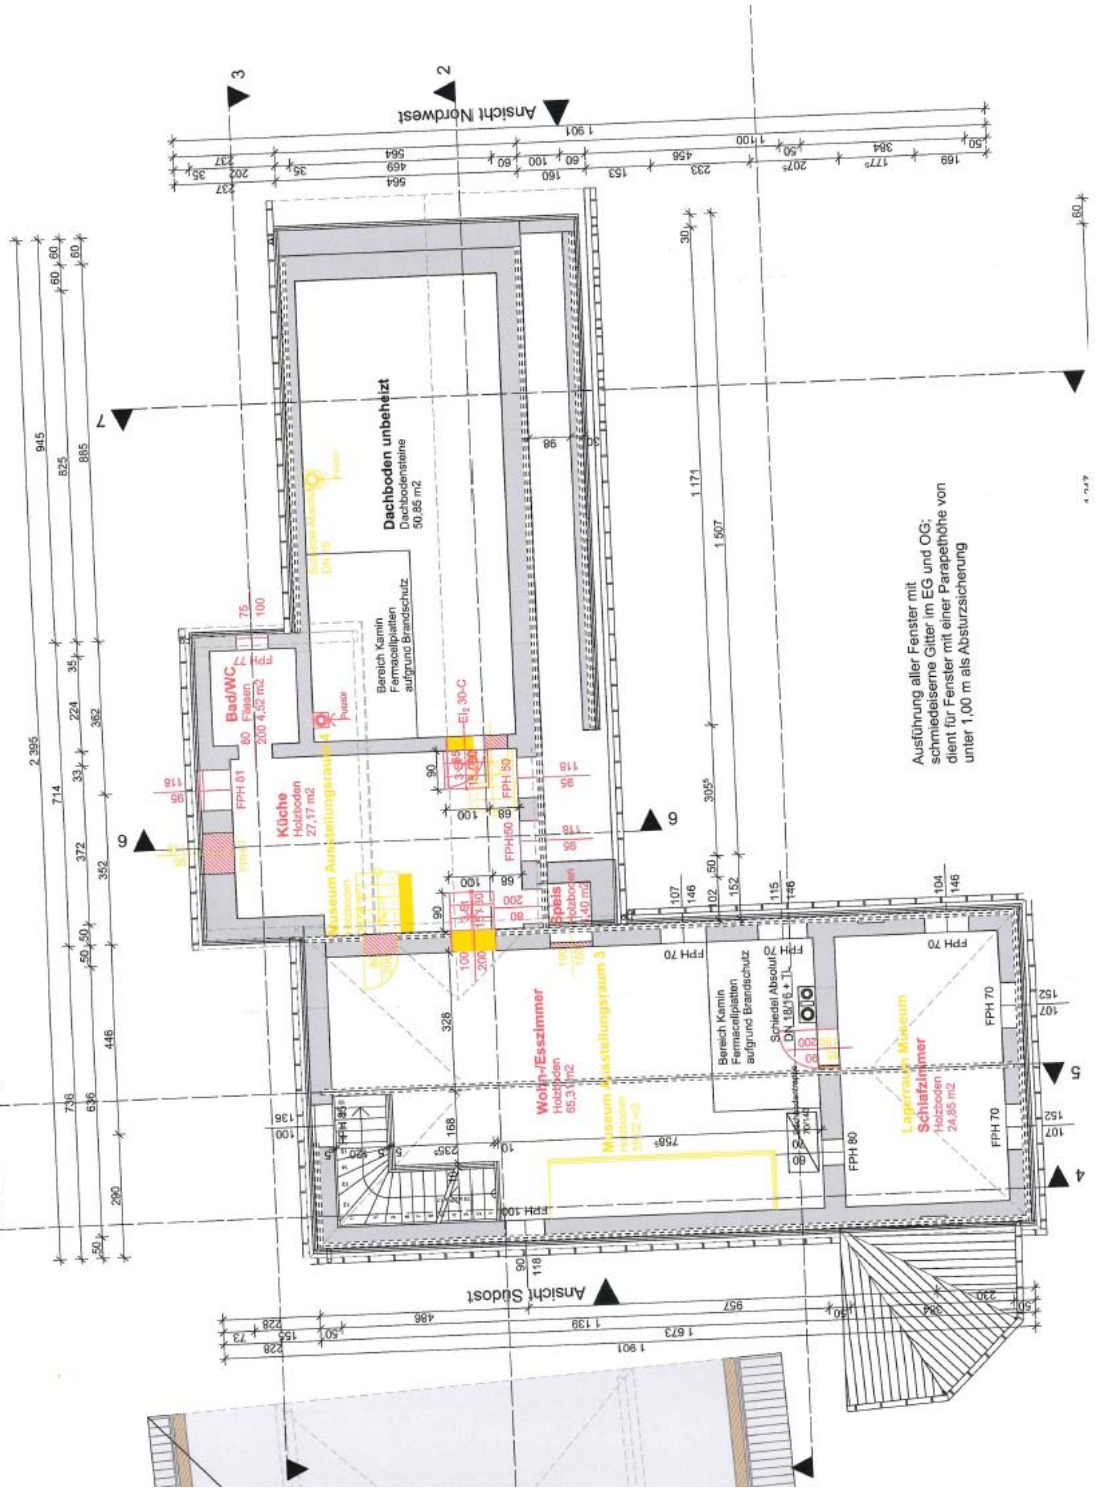

Schnitt 2-2

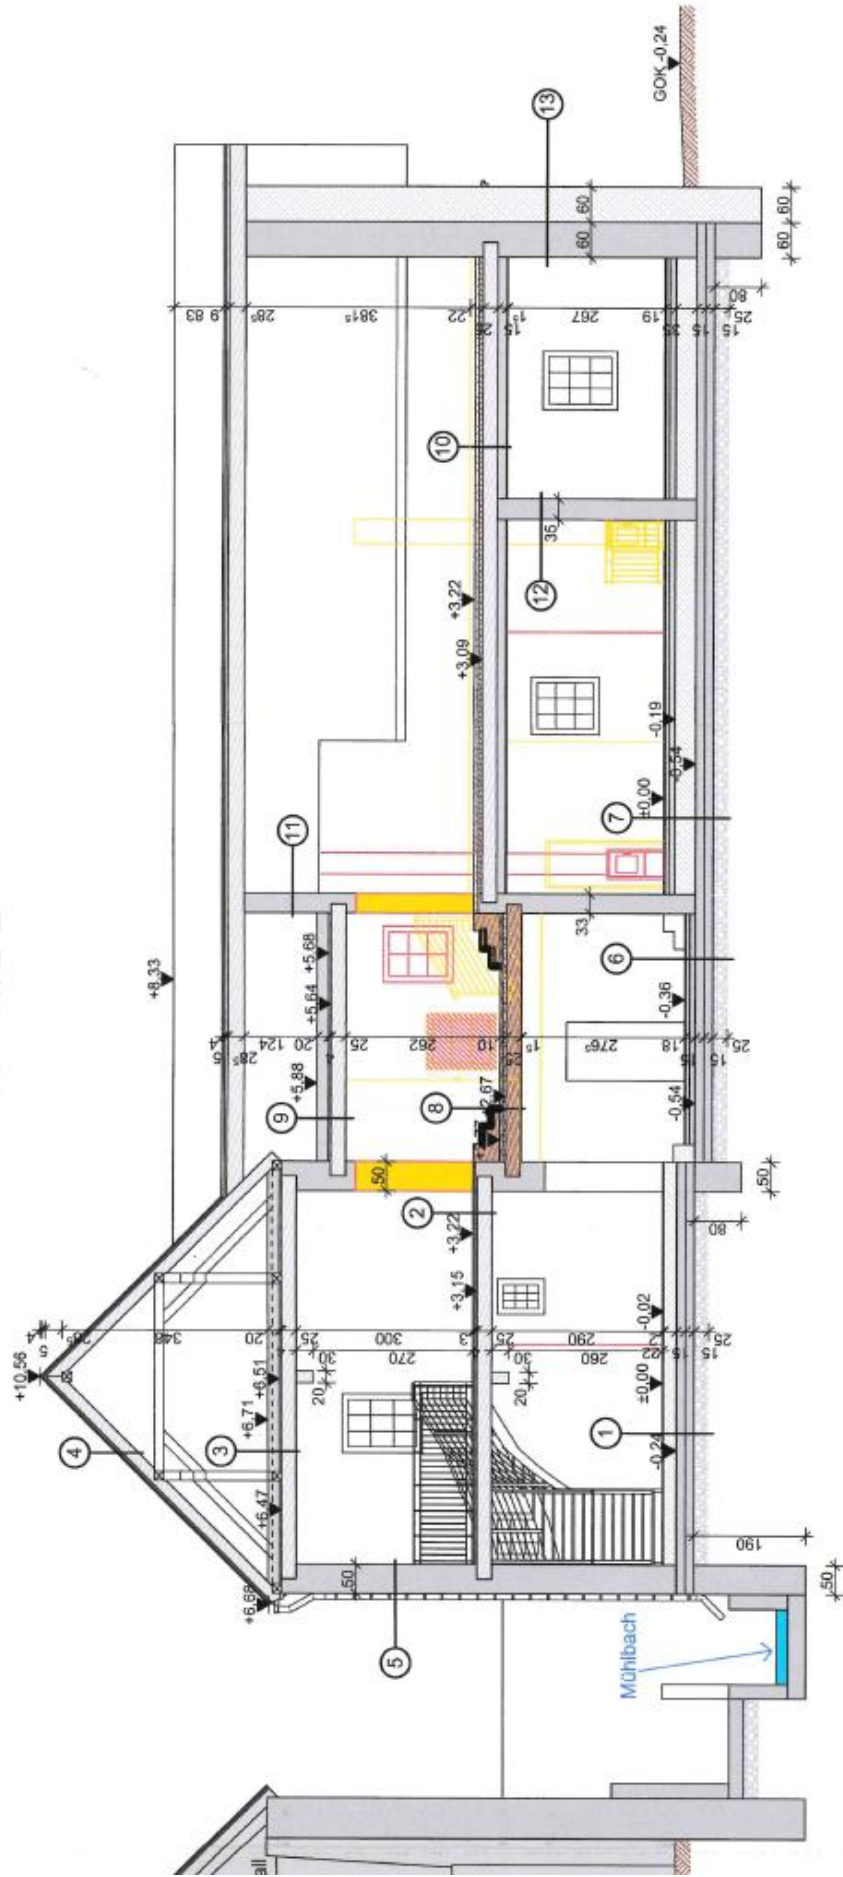

BESTANDSPLAN



ZUBAU AN EINEN STALL

IN 3710 Ziersdorf

KG Ziersdorf, GST.NR.: 1863/2, EZ 797

GRUNDRISS/SCHNITT/ANSICHTEN 1:100
LAGEPLAN 1:500

BAUWERBER

Schmidt Doris
Schmidaweg 1
3710 Ziersdorf

GRUNDSTÜCKS- EIGENTÜMER

Schmidt Erich und Doris
Schmidaweg 1
3710 Ziersdorf

BAUFÜHRER

MARKTGEMEINSCHAFT ZIERSDORF	
Verm.-Abgabe:	C 7 30
Bundeszulage:	€ 2265/29
Nr. 1101	
bestellt am:	
Unterschrift:	

PLANVERFASSER

Hoch-, Tief- u. Stahlbetonbau
WATZINGER Ges.m.b.H.
Horizontalbohrungen - Baustoffhandel
3710 Ziersdorf, Ziersdorfgasse 4
2000 Stockerau, Schillerstr. 5/1/3
02956/22 86 - 02266/641 81
office@watzinger-gmbh.at


BAUBEHÖRDE



Hierauf bezieht sich der h.a. Bescheid
Gz. 47/2012 vom 7.11.12
Der Bürgermeister:

Stefan Schröter

GEZ./DATUM: 13.07.2012

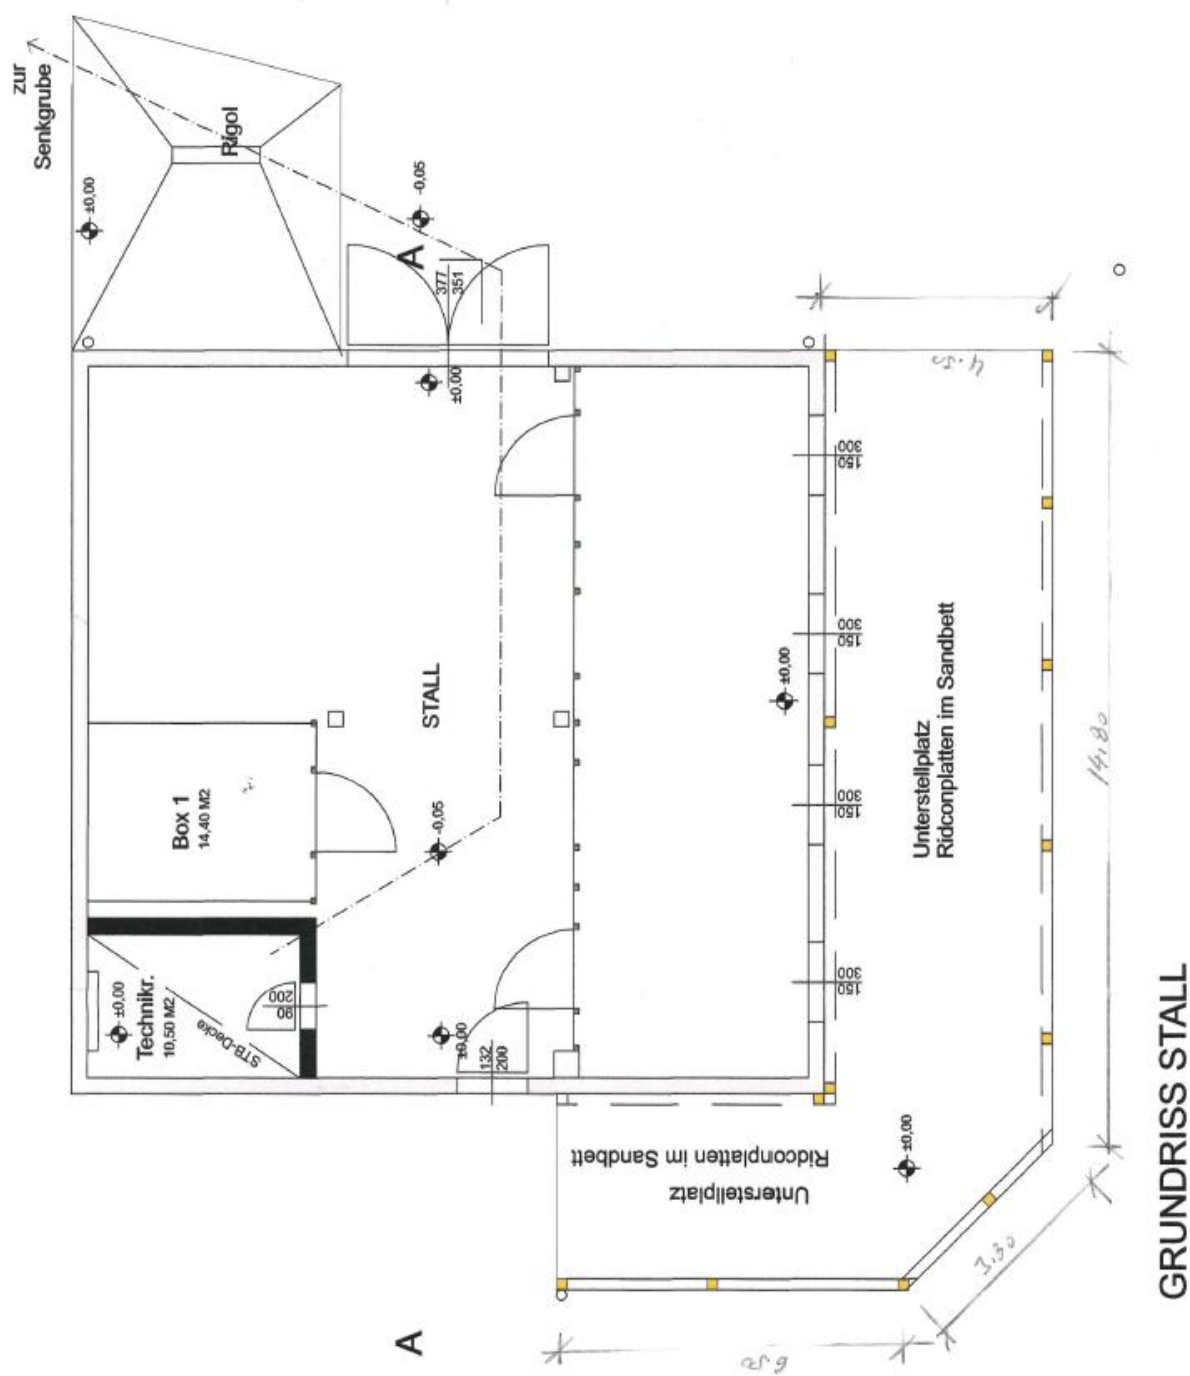



BAU
... GEMEINSAM MEHR ERREICHEN ...

HOCH-, TIEF- U. STAHLBETONBAU

WATZINGER

Horizontalbohrungen • Baustoffhandel

EINREICHPLAN

A	B	C	D
E	F	G	H

BAUVORHABEN:

**Errichtung eines Unterstellplatzes samt Hühnerstall
und Brücke sowie Einfahrtstor**

3710 Ziersdorf 92

GST.NR.: 1861, 1863/2, 1865/1, 3344/3

EZ.: 797

KG.: 09135 Ziersdorf

AMTLICHE VERMERKE:



Hierauf bezieht sich der b.a. Bescheid
11/2025 11.3.25
Der...
Stefan Schröter

BAUVERGÄBE
Vertragssumme: € 7.180
Einzelposten: € 1.337
...
...

BAUWERBER:

Doris Schmidt

Schmidaweg 1 3710 Ziersdorf

MAIL: doris67@me.com

Schmidt Doris

0680/232 21 88

GRUNDEIGENTÜMER:

Doris Schmidt

Schmidaweg 1 3710 Ziersdorf

BAUFÜHRER:

Watzinger Ges.m.b.H.

Ziegelofengasse 4 3710 Ziersdorf

MAIL: office@watzinger-gmbh.at

Hoch-, Tief- u. Stahlbetonbau
WATZINGER Ges.m.b.H.
Horizontalbohrungen • Baustoffhandel
3710 Ziersdorf, Ziegelofengasse 4
2000 Stockerau, Schillerstr. 5/1/3
02956/22 96 - 02286/641 81
TEL: +43 2956 2296 FAX: +43 2956 2296 5
office@watzinger-gmbh.at

PLANVERFASSER:

Watzinger Ges.m.b.H.

Ziegelofengasse 4 3710 Ziersdorf

MAIL: office@watzinger-gmbh.at

Hoch-, Tief- u. Stahlbetonbau
WATZINGER Ges.m.b.H.
Horizontalbohrungen • Baustoffhandel
3710 Ziersdorf, Ziegelofengasse 4
2000 Stockerau, Schillerstr. 5/1/3
02956/22 96 - 02286/641 81
TEL: +43 2956 2296 FAX: +43 2956 2296 5
office@watzinger-gmbh.at

PLANINHALT: Grundrisse, Schnitte, Ansichten
Lageplan

PLANNUMMER:

PG39-2024

MASSTAB:

1:100,500

GEZ.:


Ing. Patrick Graf

DATUM:


11.12.2024

[illegible]

Schnitt 2-2

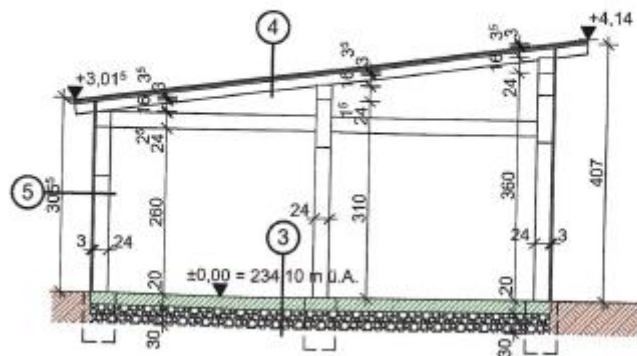

Grundriss Brücke

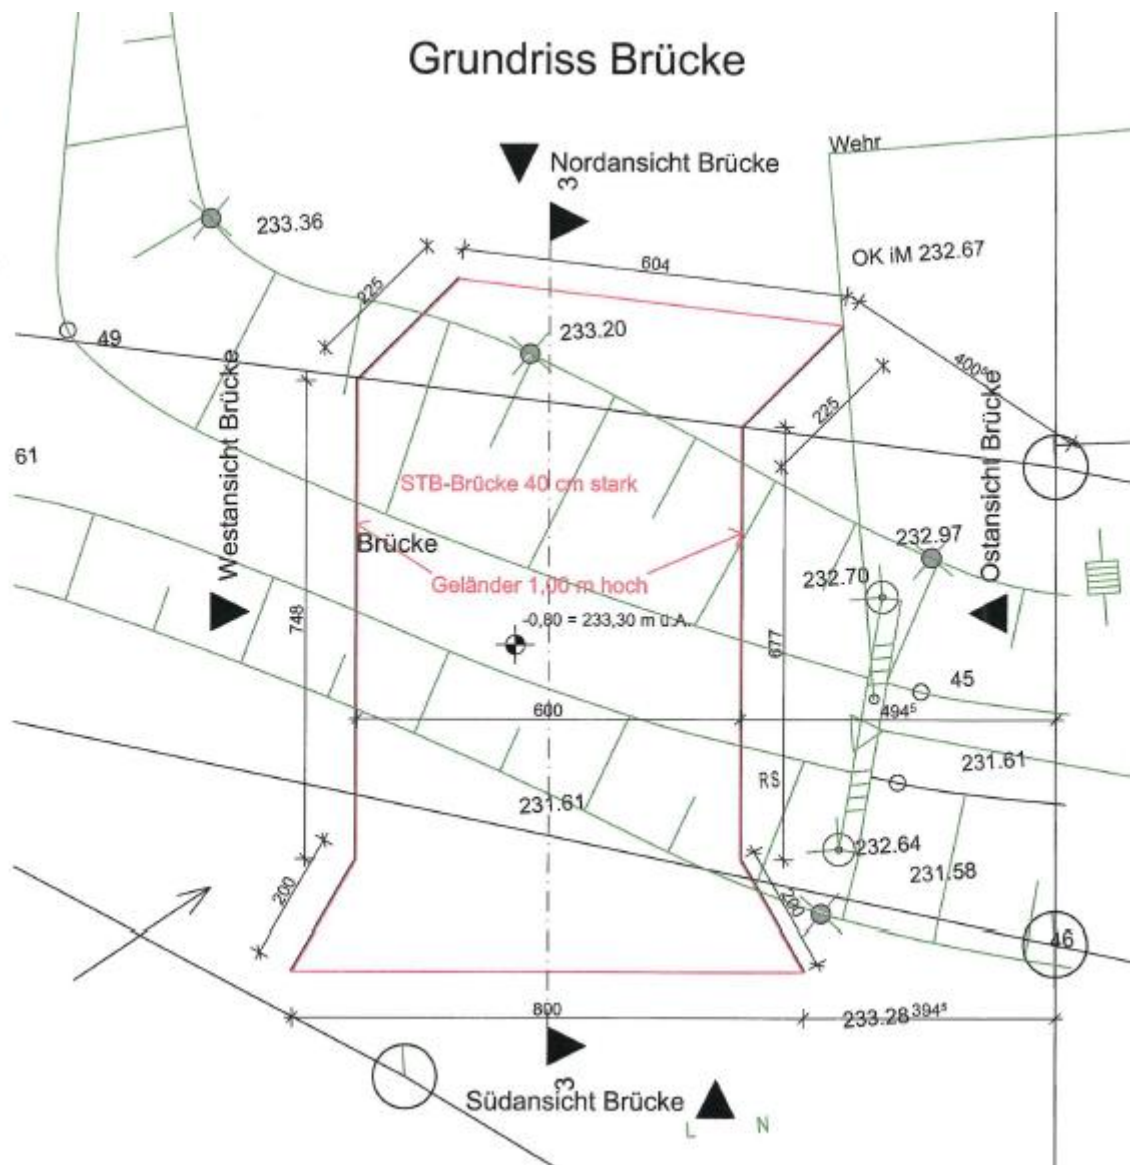

Schnitt 3-3

