



FOTO 10
KÜCHE IM ERDGESCHOSS

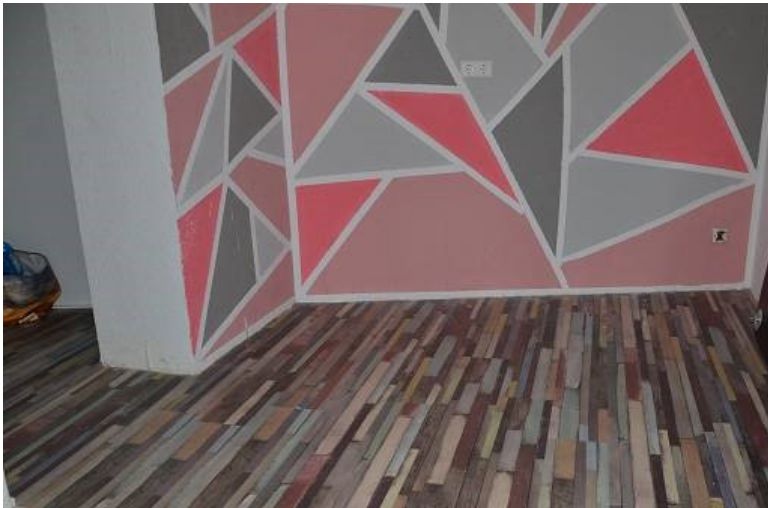


FOTO 11
RAUM IM ERDGESCHOSS



FOTO 12
WC/ DUSCHE IM ERDGESCHOSS



FOTO 13
HEIZUNGS- UND ABSTELLRAUM IM
ERD-GESCHOSS ANBAU



FOTO 14
GARAGENINNENRAUM

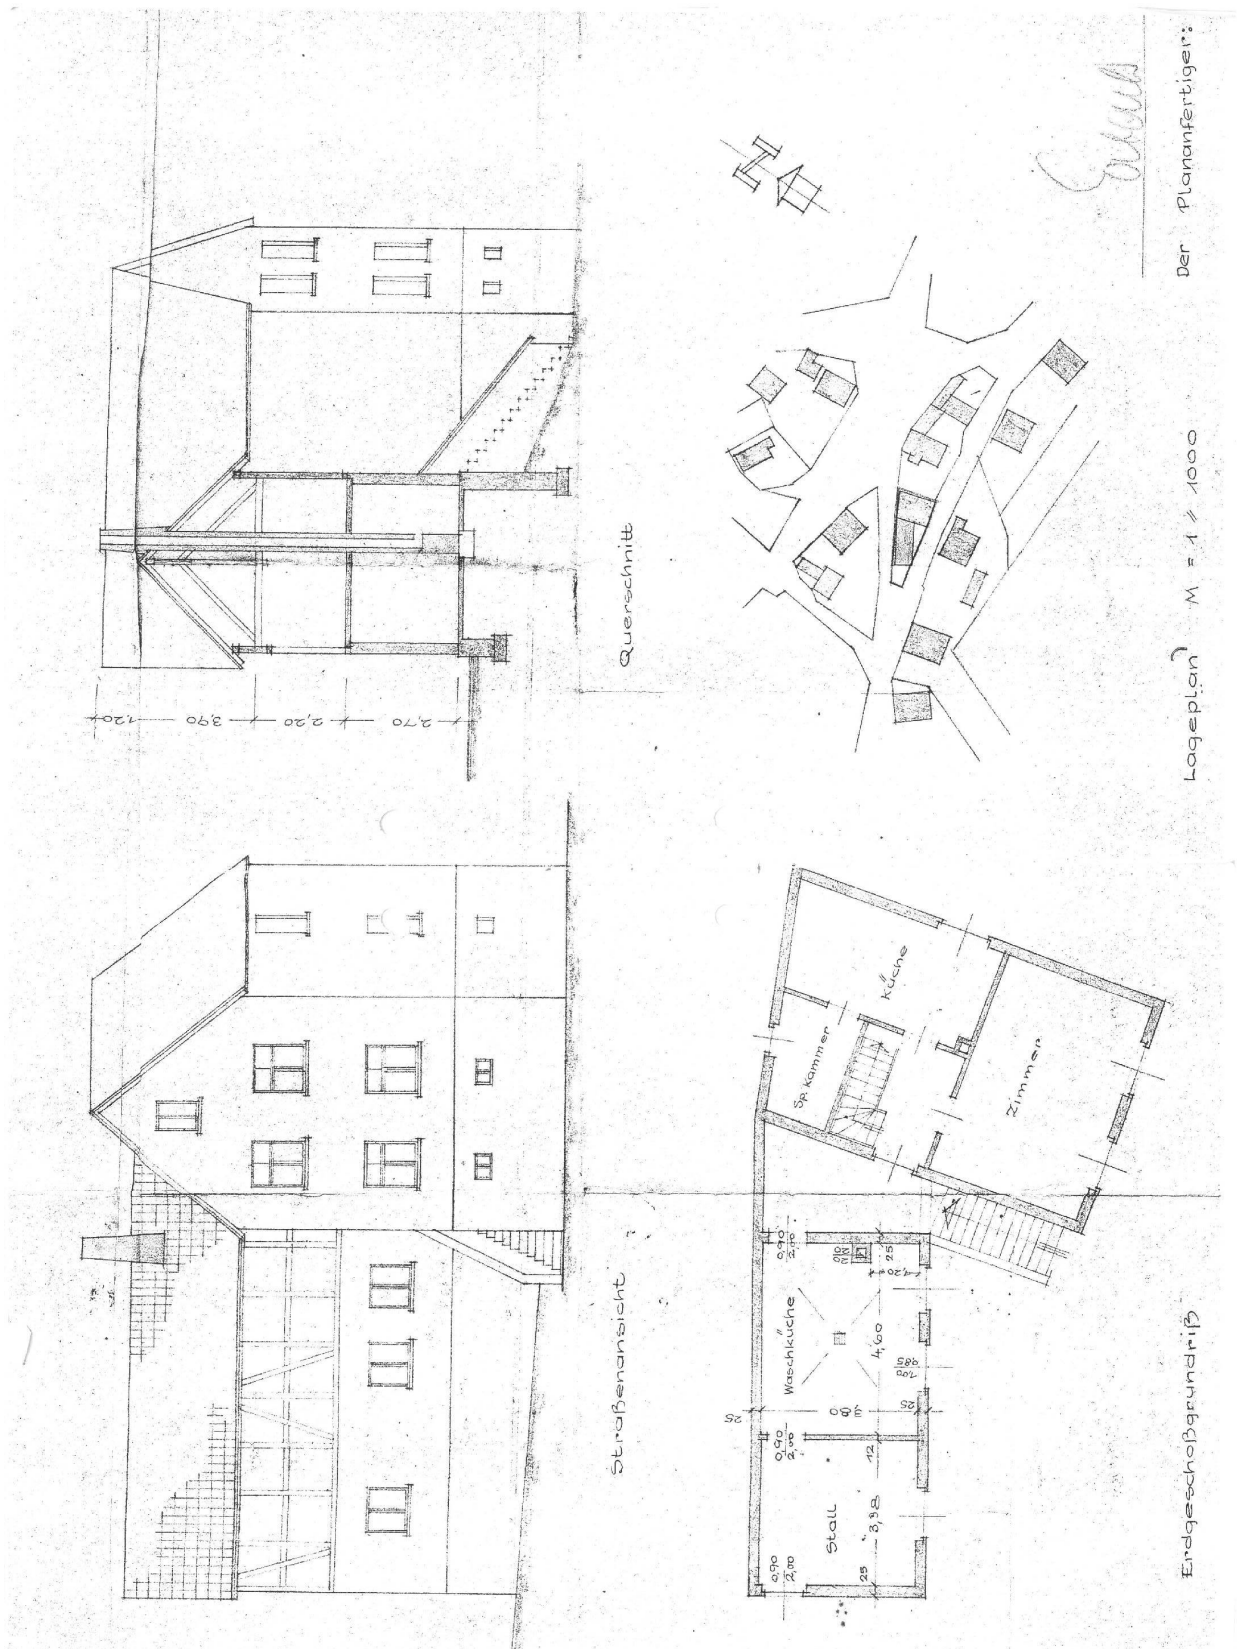


FOTO 15
GEWÖLBKELLER

7.5. Bestandszeichnungen

(UNMAßSTÄBLICH NUR PRINZIPDARSTELLUNG)

ERDGESCHOSS (GARAGE FEHLT) , SCHNITT UND ANSICHT



Obergeschoss

