Eingabeplan

(unmaßstäbliche Darstellung)

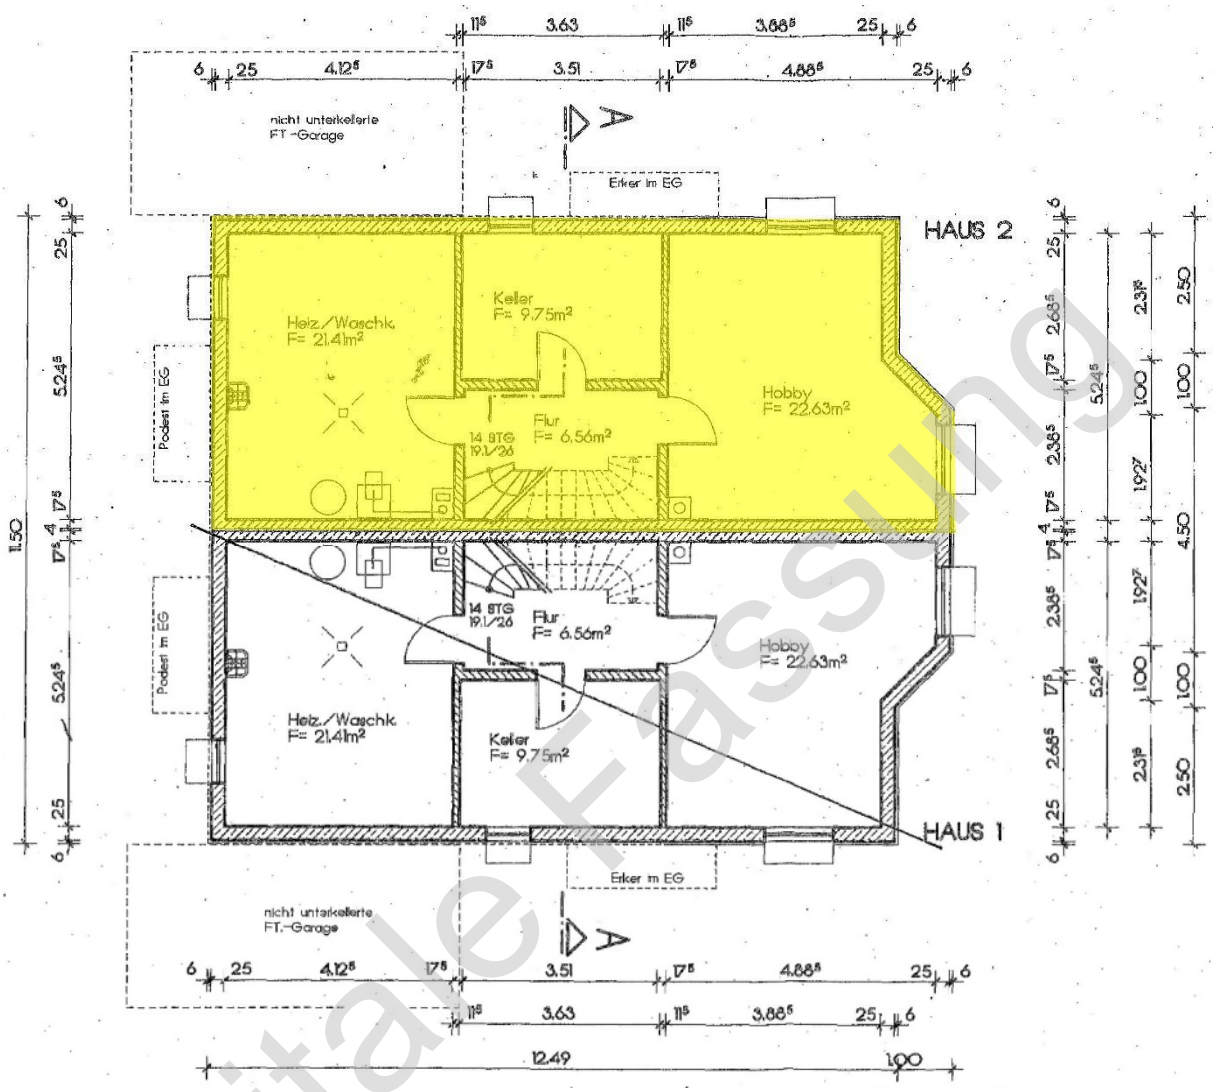

Kellergeschoss

Digitale Fassung

Eingabeplan

(unmaßstäbliche Darstellung)

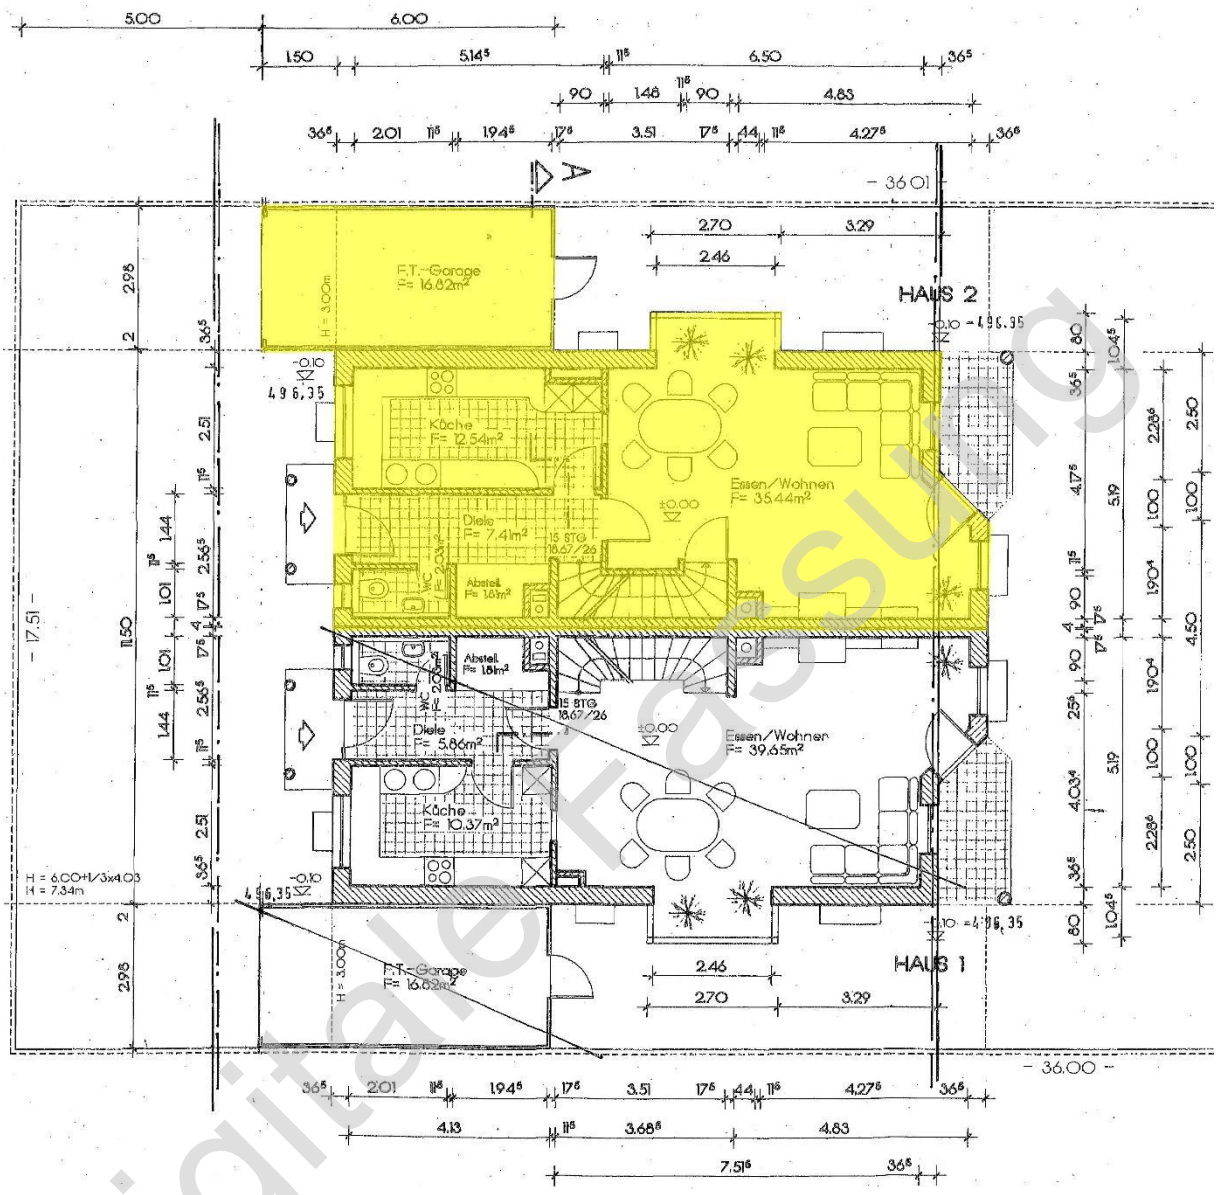

Erdgeschoss

Digitale Fassung

Eingabeplan

(unmaßstäbliche Darstellung)

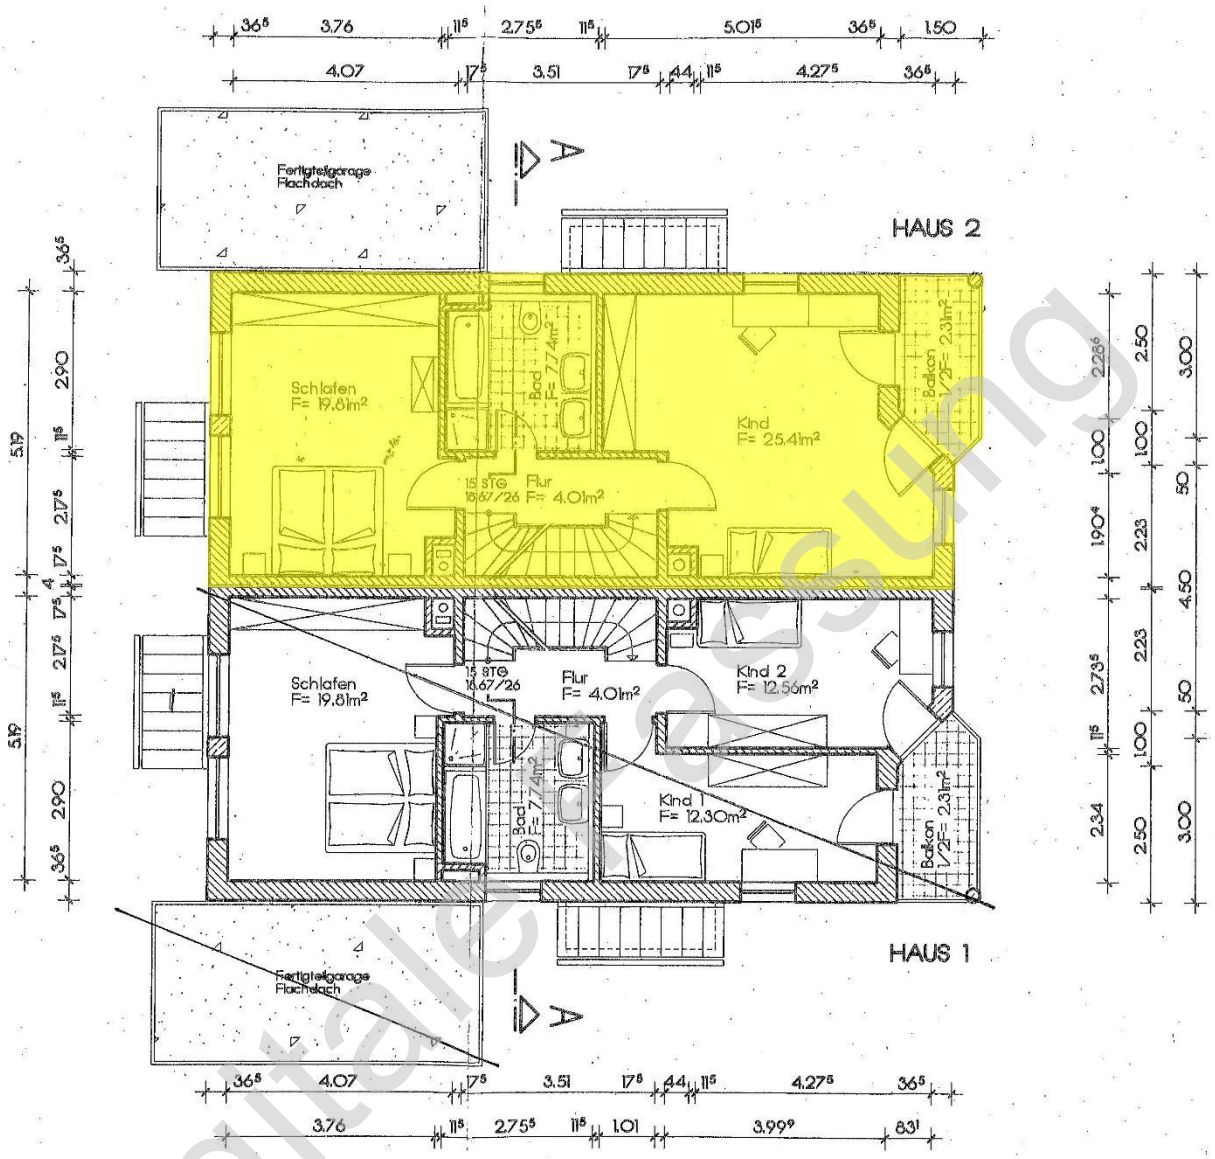

Obergeschoss

Digitale Fassung

Eingabeplan

(unmaßstäbliche Darstellung)

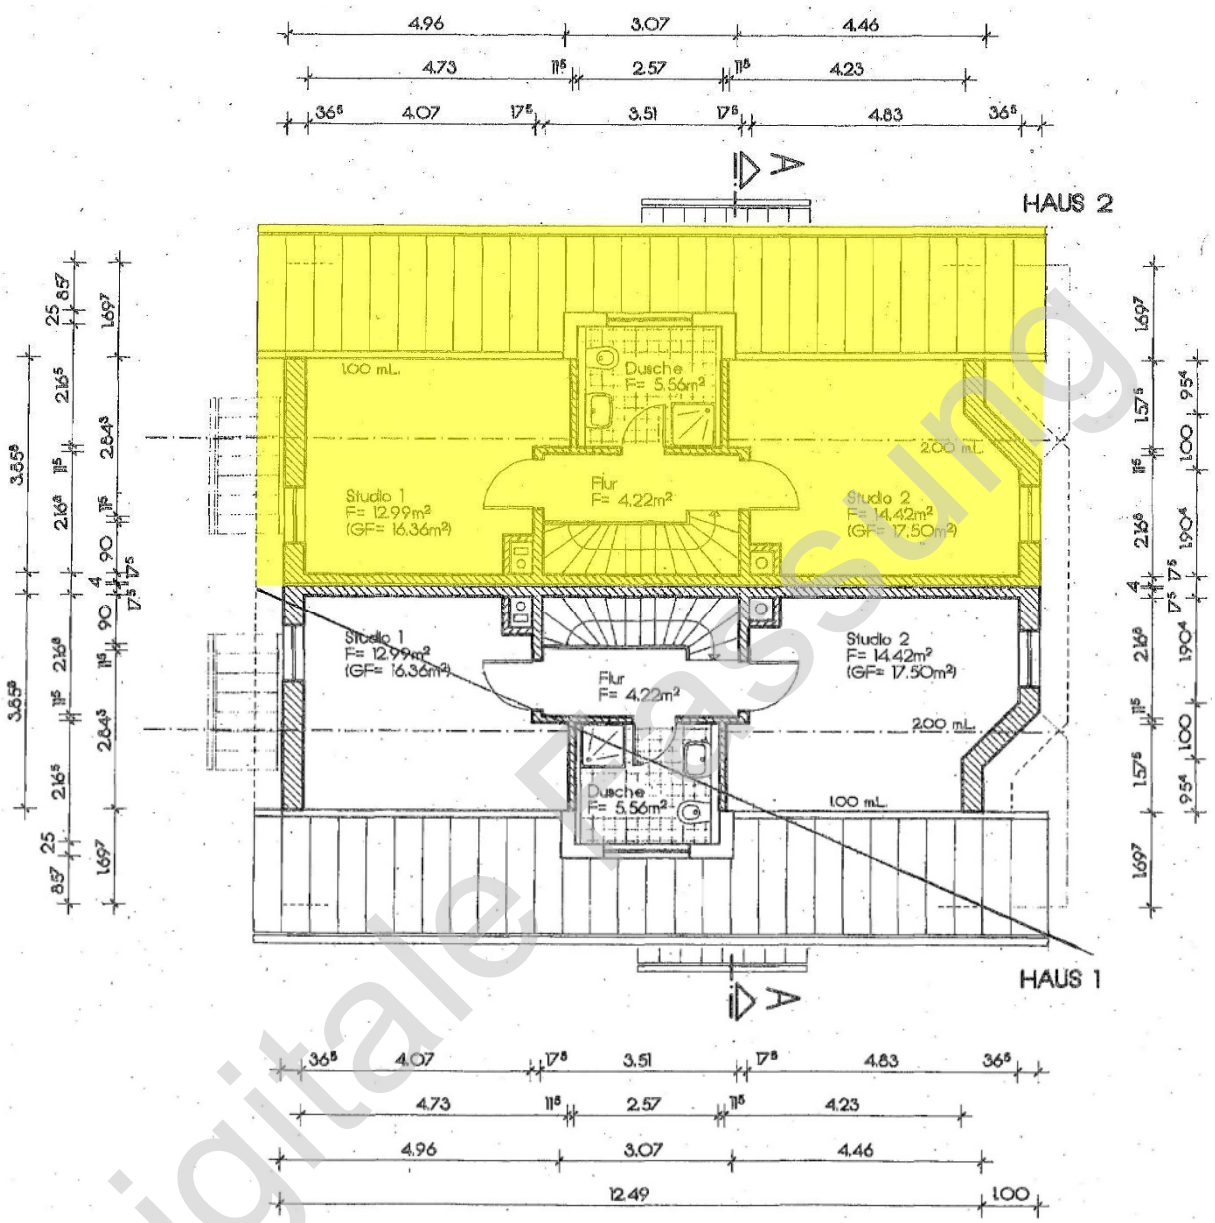

Dachgeschoss

Digitale Fassung

Ansichten

(unmaßstäbliche Darstellung)

Norden

Osten

Digitale Fassung

Ansicht/Schnitt

(unmaßstäbliche Darstellung)

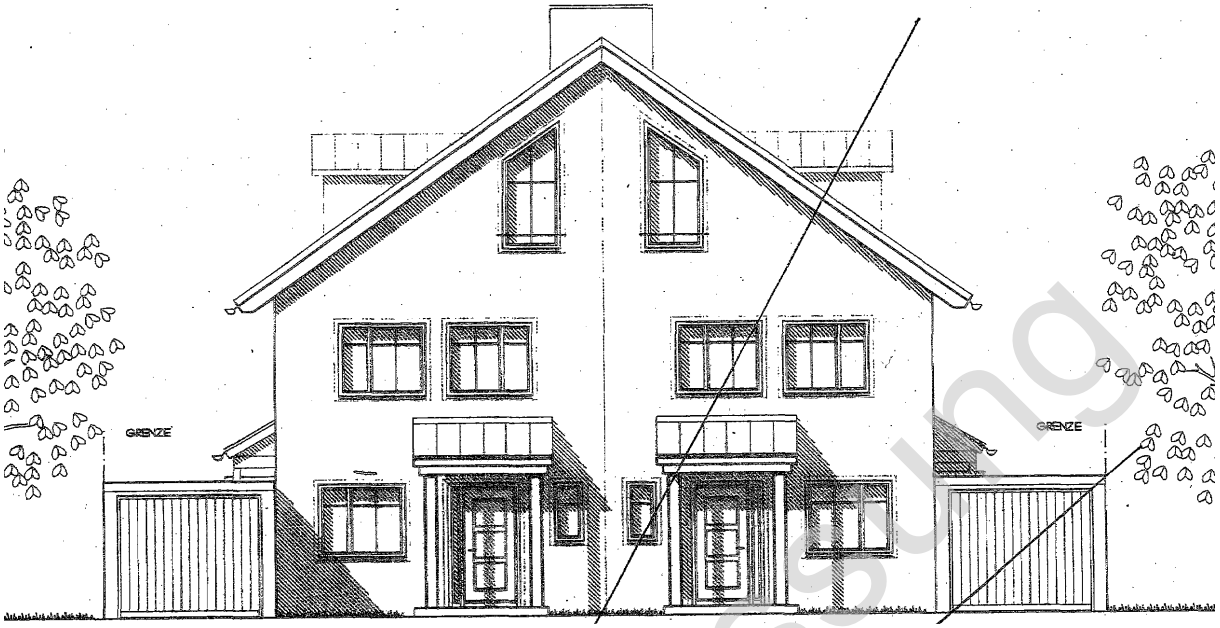

Westen

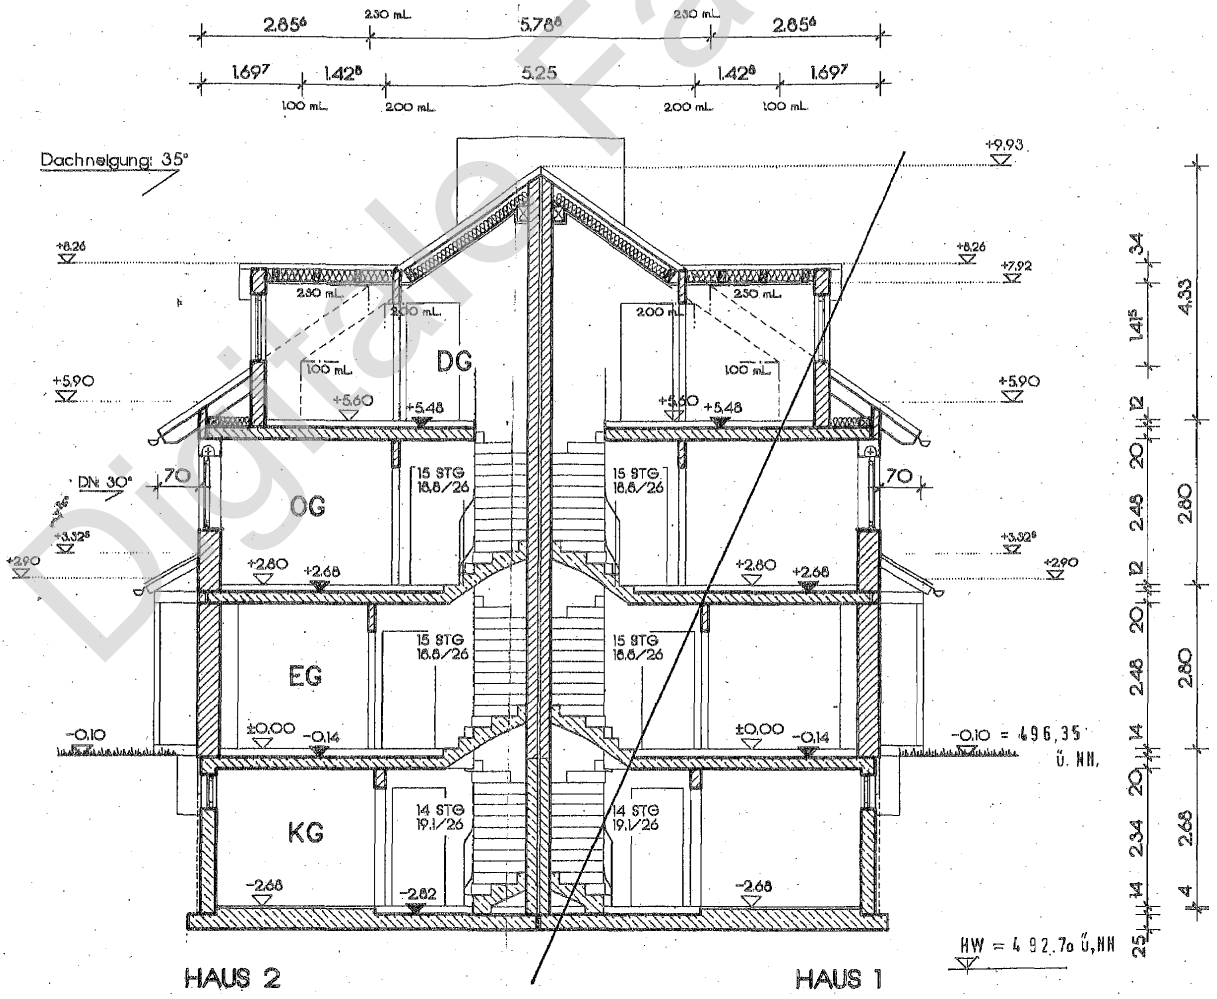

A – A

Digitale Fassung

Bestandsplan

(unmaßstäbliche Darstellung)

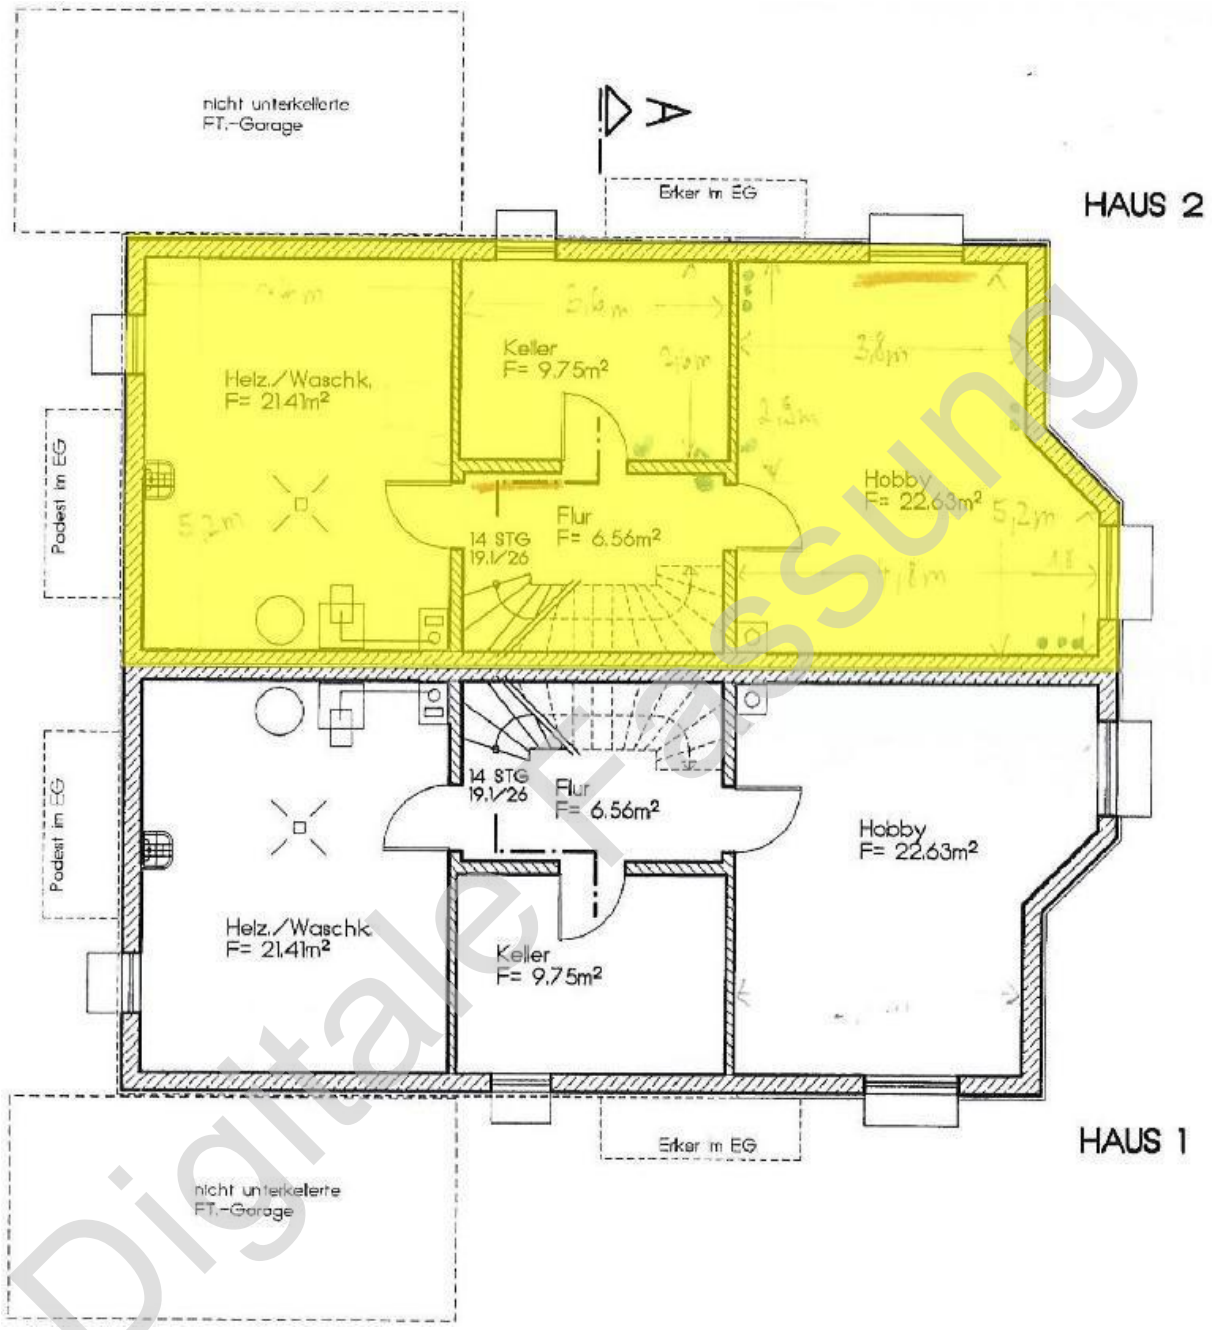

Digitale Fassung

Kellergeschoss

Bestandsplan

(unmaßstäbliche Darstellung)

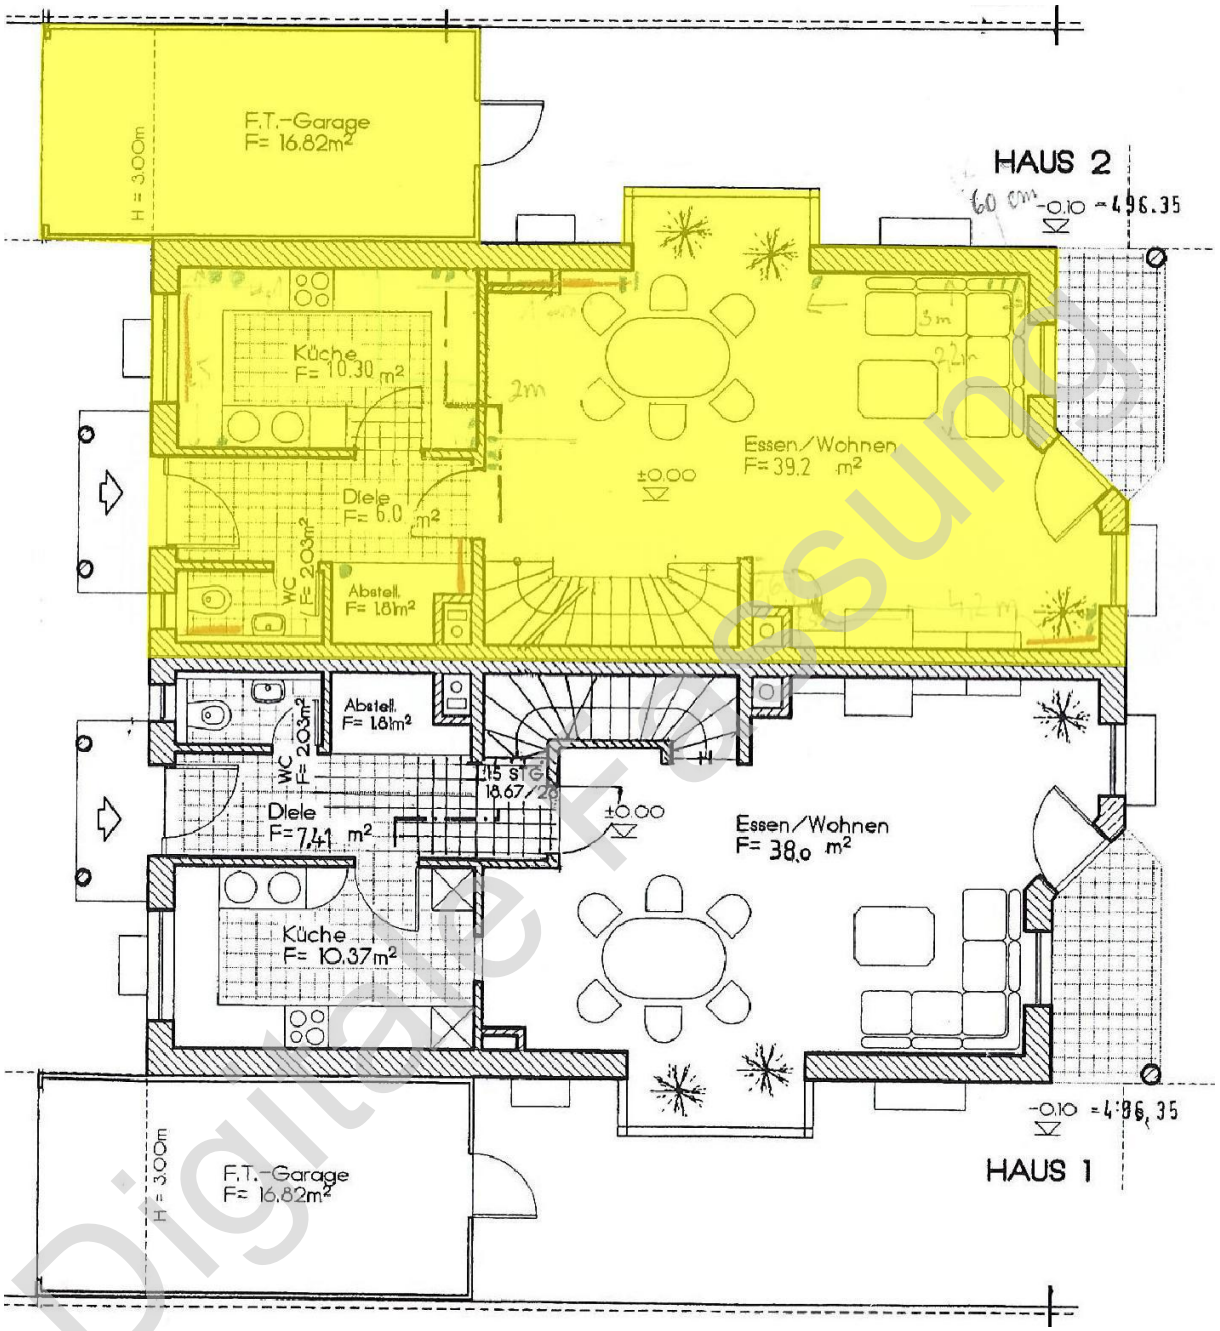

Digitale Fassung

Erdgeschoss

Bestandsplan

(unmaßstäbliche Darstellung)

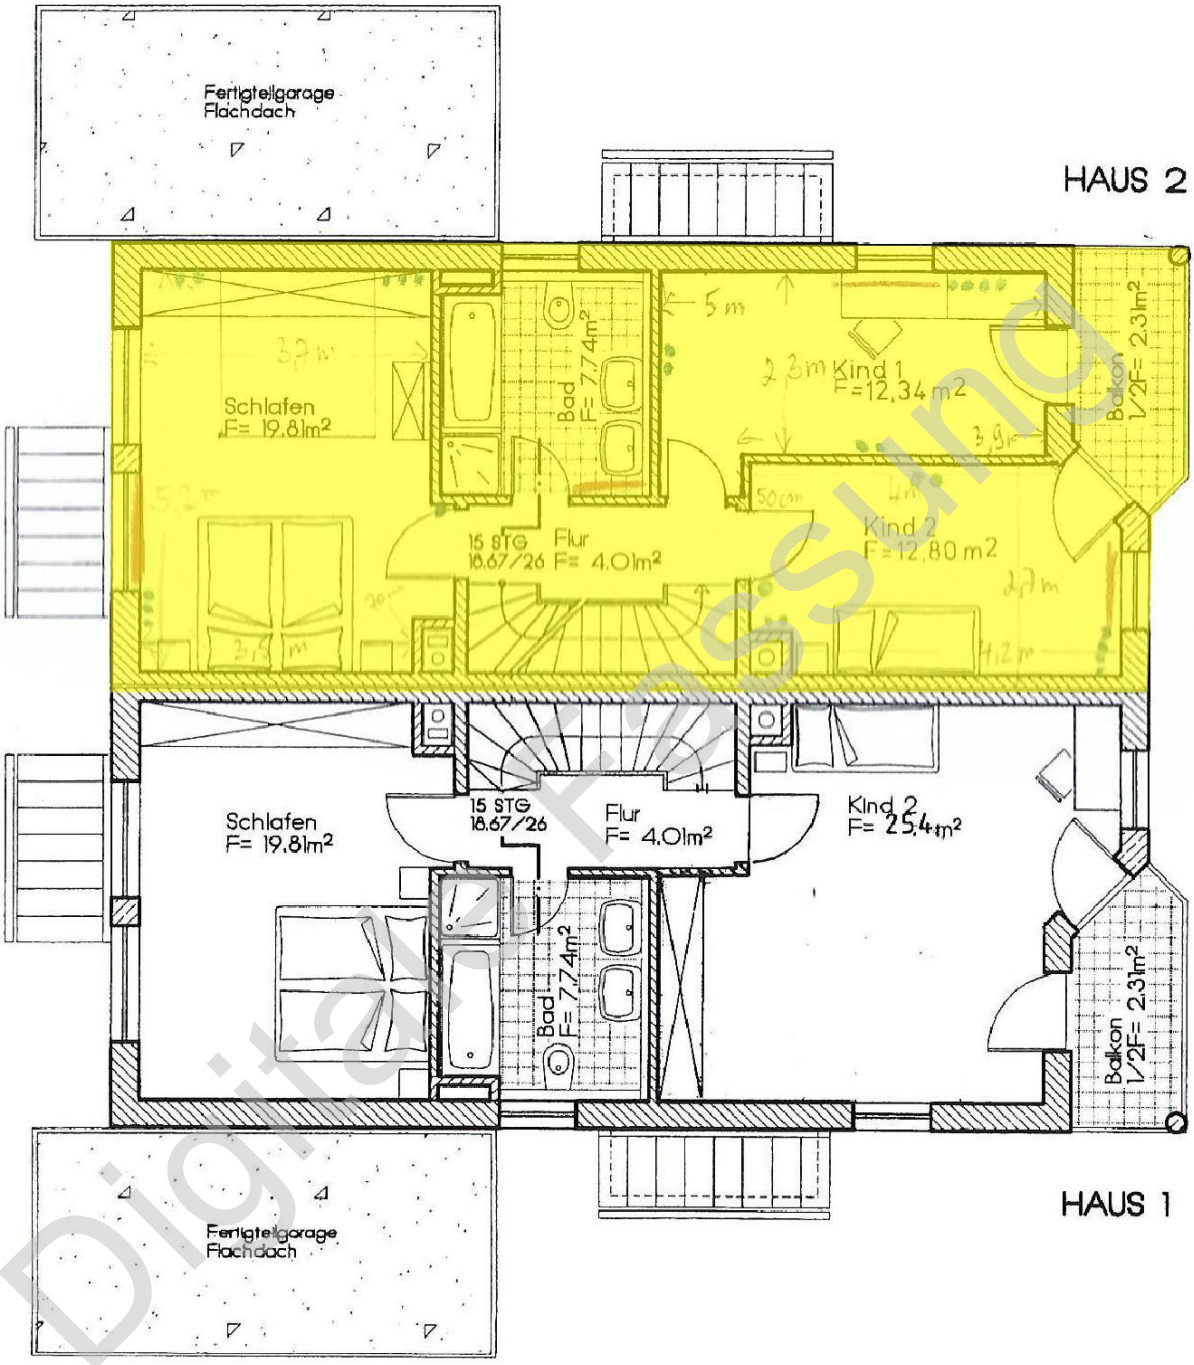

Digitale Fassung

Obergeschoss

Bestandsplan

(unmaßstäbliche Darstellung)

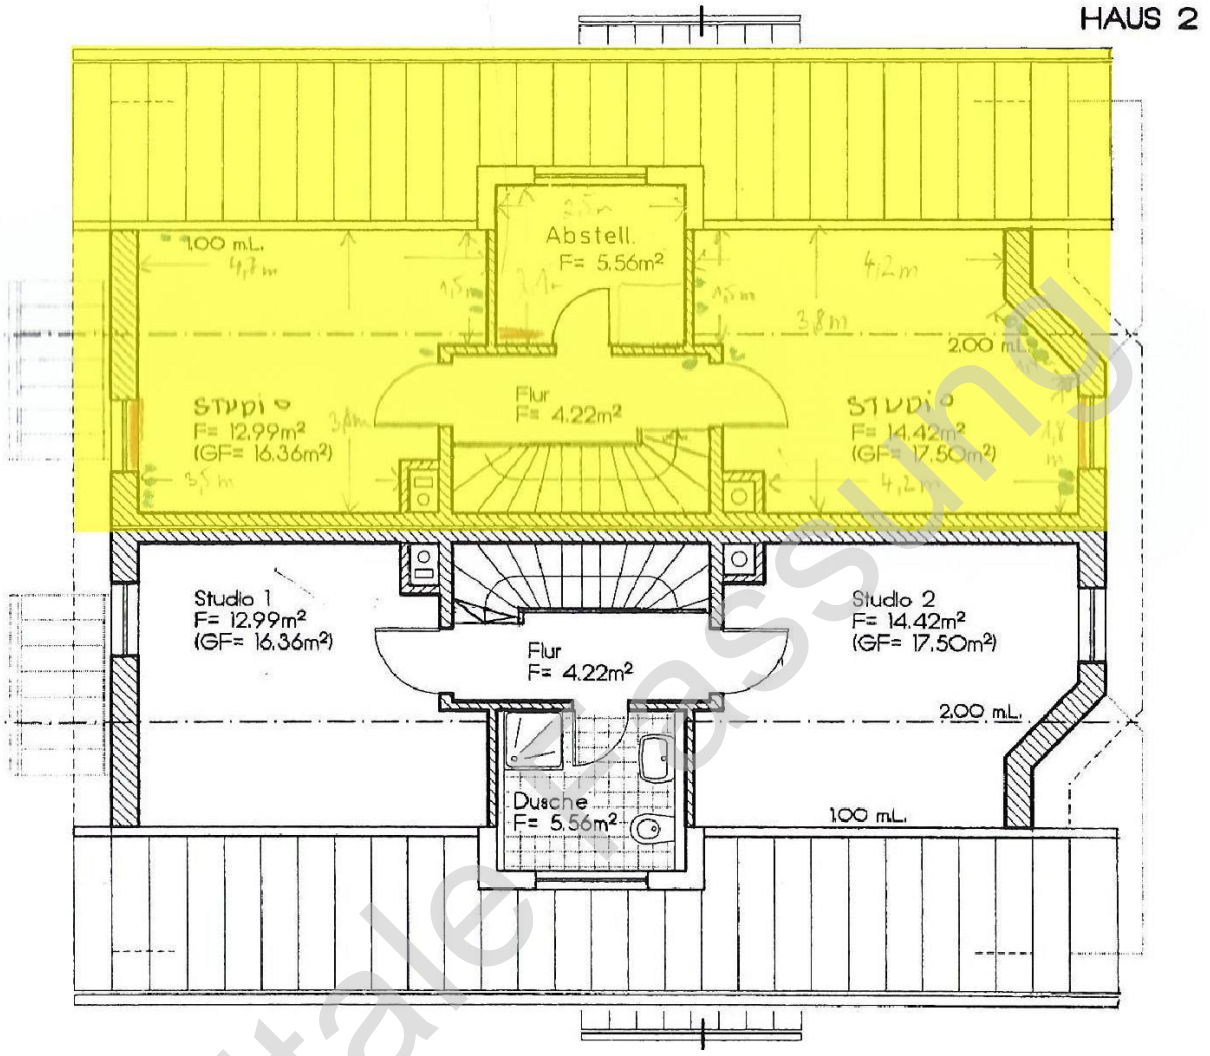

Dachgeschoss

Digitale Fassung

Reginoltstraße 4a in 80933 München

Außenaufnahmen

Reginoltstraße n. Norden

Reginoltstraße n. Süden

Ansicht v. Westen

Ansicht v. Westen

Hauseingang v. Westen

Vorgarten

Digitale Fassung

Reginoltstraße 4a in 80933 München

Außenaufnahmen

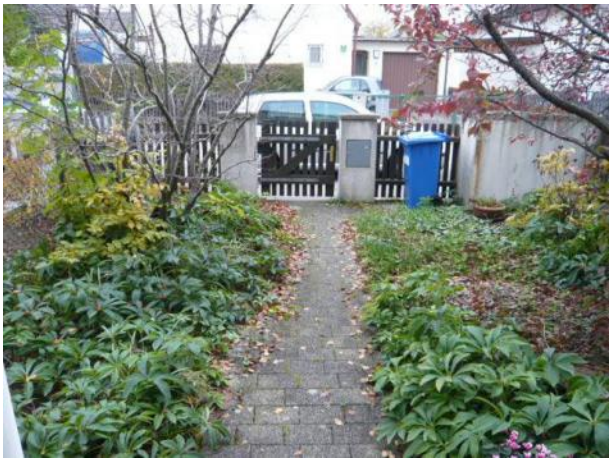

Vorgarten

Vorgarten, Mülltonnenhaus m. Beschädigung

Rückwärtiger Garten

Rückwärtiger Garten

Einzelgarage

Digitale Fassung